GEODEZYJNA INWENTARYZACJA POWYKONAWCZA

ARMATURY GAZOWNICZEJ – STACJA REDUKCYJNA SKOKÓW

Skala 1:1000

województwo *: wielkopolskie*
powiat *: gostyński*
gmina: *Borek*
obręb: *Skoków ark.m.1 dz.41/2.41/1*
stan na dzień 2008-03-20
Sekcja mapy 433.322.253.
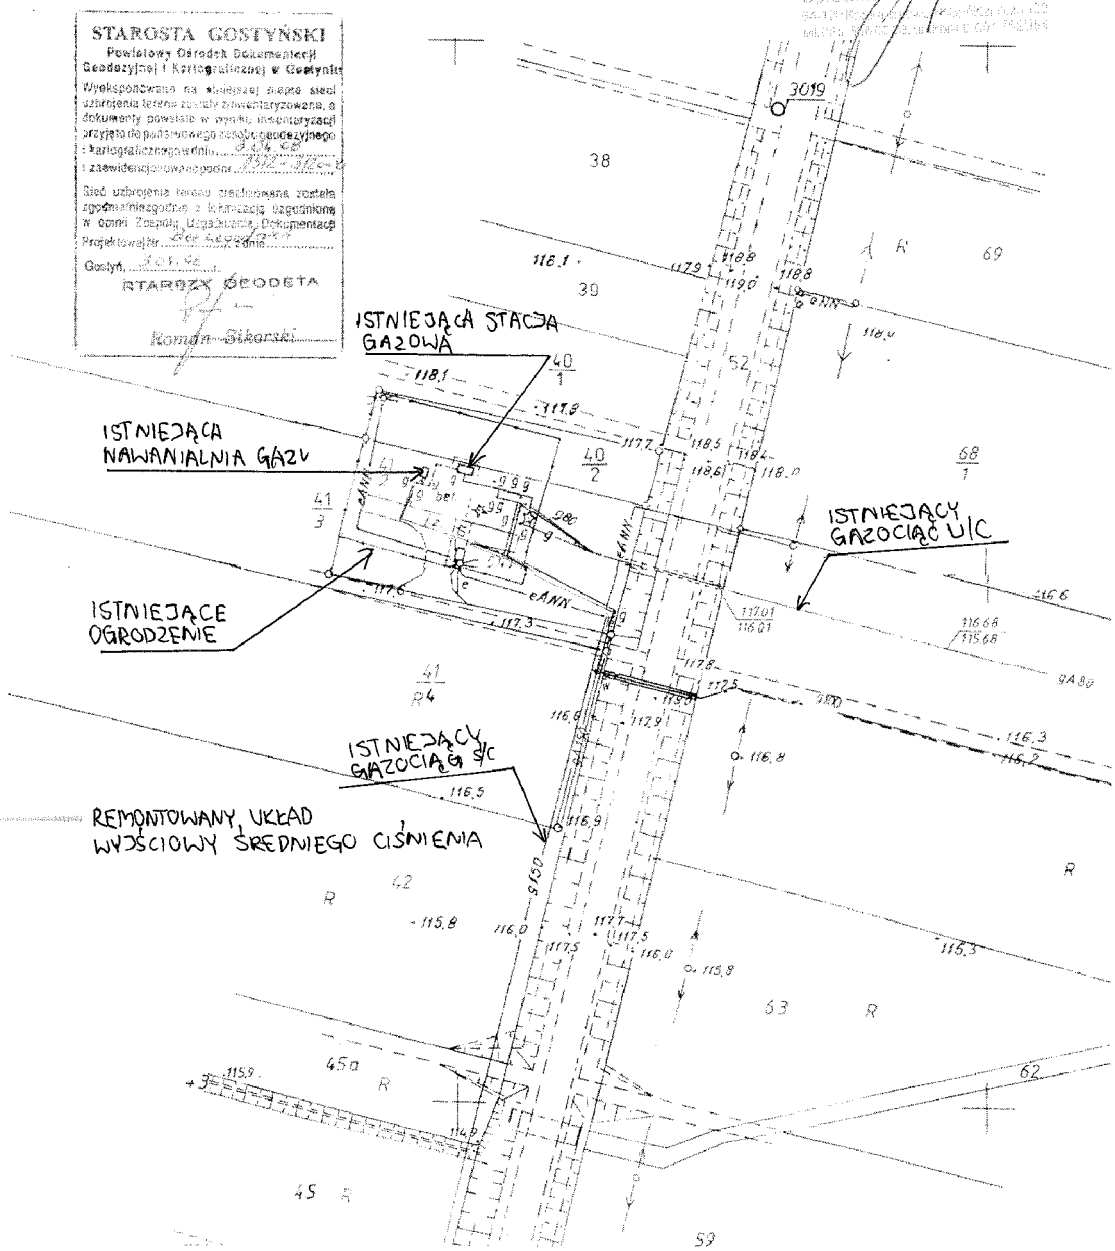
STAROSTA GOSTYŃSKI
Powiatowy Ośrodek Dokumentacji Geodezyjnej i Kartograficznej w Gostyniu
Wykonywana na niniejszej mapie sieć uzbrojenia terenu została zinwentaryzowana, a dokumenty powstałe w wyniku inwentaryzacji przyjęto do państwowego zasobu geodezyjnego i kartograficznego w dniu ... i zaewidencjonowano pod ...
Sieć uzbrojenia terenu zrealizowana została zgodnie z dokumentacją techniczną w ramach Zespołu Uzgadniania Dokumentacji Projektowej nr ...
Gostyń, ...
STAROSTA GEODETA
Roman Siborski